PŮDORYS 1.PP

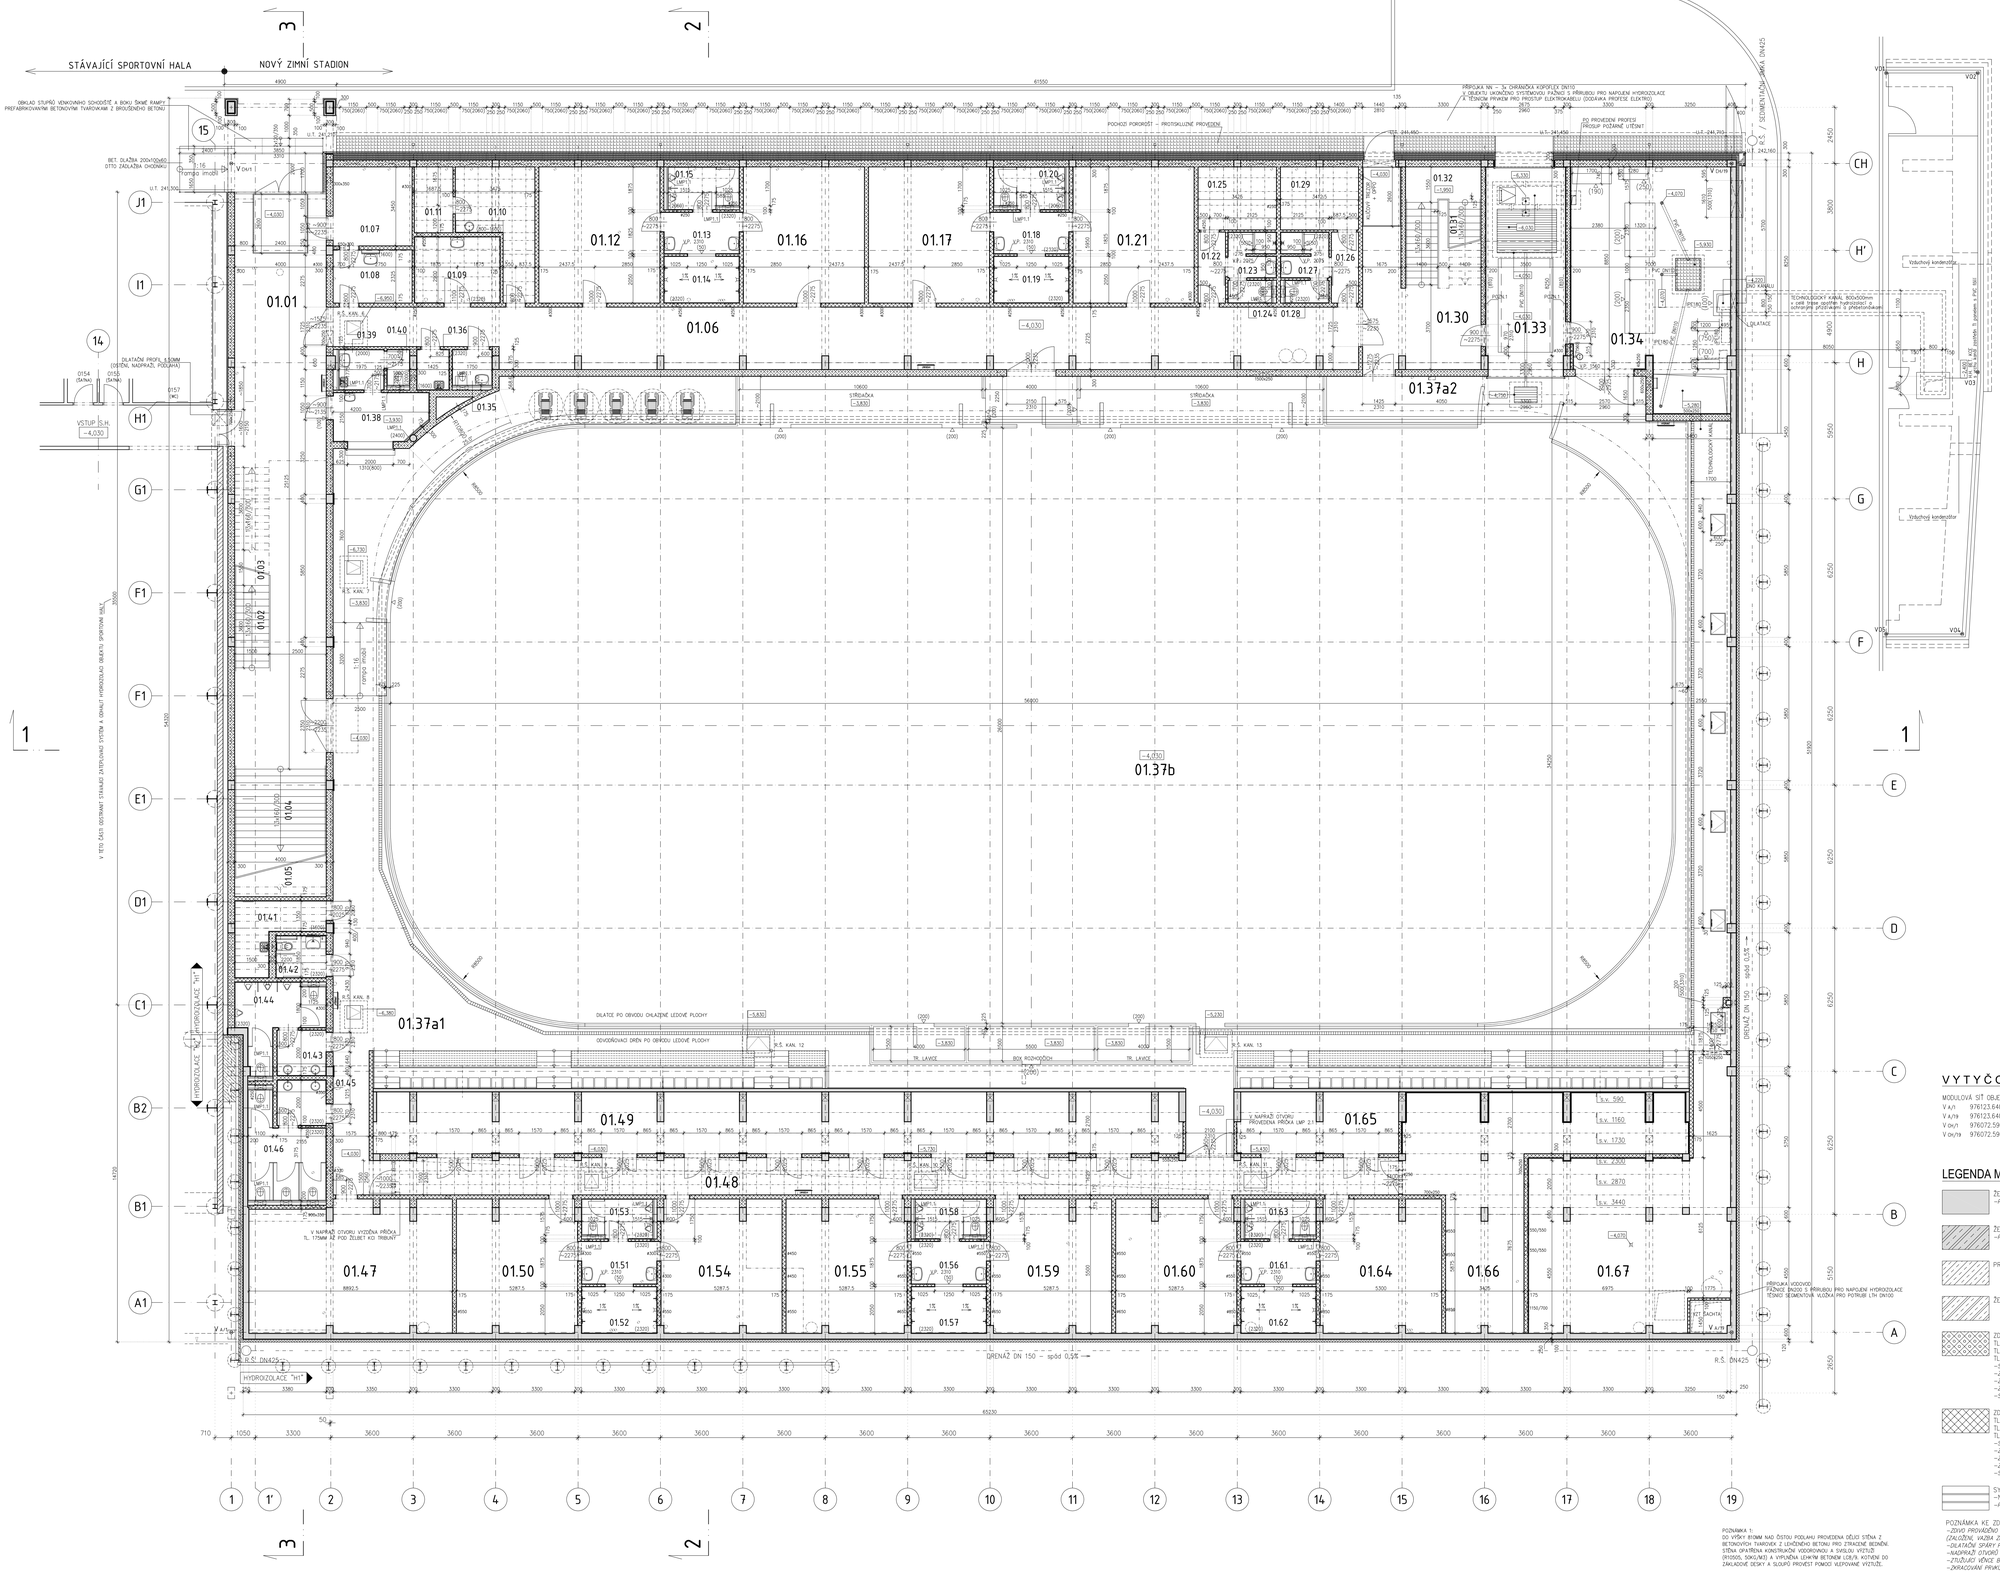

LEGENDA MÍSTNOSTÍ 1.PP

M.Č.	POPIS	PLOCHA (M2)	S.V. (MM)
01.01	VSTUPNÍ HALA	101,52	3860
01.02	SCHODIŠTĚ - RAMENA	10,80	proměnná
01.03	SCHODIŠTĚ PODESTY	2,33	6650
01.04	SCHODIŠTĚ - RAMENA	28,80	proměnná
01.05	SCHODIŠTĚ PODESTY	6,20	6650
01.06	CHODBA	115,14	3860 3340*
01.07	PŮJČOVNA	12,37	3860 3340*
01.08	SERVIS	8,00	3860 3340*
01.09	OŠTŘOVNA	11,08	2810
01.10	ZÁZEMÍ - OBSLUHA LEDOVÉ PLOCHY	14,26	2810
01.11	ŠATNA - ÚDRŽBA	4,93	2810
01.12	ŠATNA "1" - HRÁČI	31,46	3860 3340*
01.13	UMÝVÁRNA - HRÁČI	6,40	3860
01.14	SPRCHY - HRÁČI	6,88	3860
01.15	WC - HRÁČI	5,68	3860
01.16	ŠATNA "2" - HRÁČI	31,46	3860 3340*
01.17	ŠATNA "3" - HRÁČI	31,46	3860 3340*
01.18	UMÝVÁRNA - HRÁČI	6,40	3860
01.19	SPRCHY - HRÁČI	6,88	3860
01.20	WC - HRÁČI	5,68	3860
01.21	ŠATNA "4" - HRÁČI	31,46	3860 3340*
01.22	CHODBA	3,72	2500
01.23	UMÝVÁRNA + SPRCHA	4,28	2500
01.24	WC	1,93	2500
01.25	ŠATNA - ROZHODČÍ	9,47	2810
01.26	CHODBA	3,68	2500
01.27	UMÝVÁRNA + SPRCHA	4,28	2500
01.28	WC	1,93	2500
01.29	ZÁZEMÍ - TRENÉŘI	9,43	2810
01.30	VSTUP	35,16	3860 3340*
01.31	SCHODIŠTĚ - RAMENA	10,08	proměnná
01.32	SCHODIŠTĚ PODESTY	5,04	proměnná
01.33	TECHNIKA ÚPRAVY LEDU	32,21	3860 3340*
01.34	STROJOVNA CHLAZENÍ LED. PL.	69,08	3860 3340*
01.35	POHOTOVOSTNÍ WC	2,87	2800
01.36	ÚKLID	2,64	2800
01.37a1	OCHOZ LEDOVÉ PLOCHY (guma)	167,15	proměnná
01.37a2	OCHOZ LEDOVÉ PLOCHY (stěrka)	206,56	proměnná
01.37b	LEDOVÁ PLOCHA	1476,96	proměnná
01.38	BAR - VEŘEJNÉ BRUSLENÍ	8,90	3760
01.39	ÚMYVÁRNA / ÚKLID - PERSONÁL BAR	3,60	2800
01.40	WC - PERSONÁL BAR	1,58	2800
01.41	ÚKLID	8,70	proměnná
01.42	WC IMOBIL M+Ž	4,36	2600
01.43	UMÝVÁRNA - NÁVŠTĚVNÍCI M	4,57	2600
01.44	WC - NÁVŠTĚVNÍCI M	10,16	2600
01.45	UMÝVÁRNA - NÁVŠTĚVNÍCI Ž	4,57	2600
01.46	WC - NÁVŠTĚVNÍCI Ž	12,82	2600
01.47	ŠATNA - VEŘEJNÉ BRUSLENÍ	49,80	3860 3340*
01.48	CHODBA	72,01	2750
01.49	SKLAD - TRIBUNA (NEVYTÁPĚNÉ)	93,82	proměnná
01.50	ŠATNA "5" - HRÁČI	30,50	3860 3340*
01.51	UMÝVÁRNA - HRÁČI	6,58	3860
01.52	SPRCHY - HRÁČI	6,89	3860
01.53	WC - HRÁČI	5,29	3860
01.54	ŠATNA "6" - HRÁČI	30,50	3860 3340*
01.55	ŠATNA "7" - HRÁČI	30,50	3860 3340*
01.56	UMÝVÁRNA - HRÁČI	6,58	3860
01.57	SPRCHY - HRÁČI	6,89	3860
01.58	WC - HRÁČI	5,29	3860
01.59	ŠATNA "8" - HRÁČI	30,50	3860 3340*
01.60	ŠATNA "9" - HRÁČI	30,50	3860 3340*
01.61	UMÝVÁRNA - HRÁČI	6,58	3860
01.62	SPRCHY - HRÁČI	6,89	3860
01.63	WC - HRÁČI	5,29	3860
01.64	ŠATNA "10" - HRÁČI	30,57	3860 3340*
01.65	SKLAD- TRIBUNA (NEVYTÁPĚNÝ)	19,03	proměnná
01.66	SKLAD (TEMPEROVANÝ)	62,46	proměnná
01.67	STROJOVNA VZT + ÚT	74,70	proměnná

* SVĚTLÁ MĚŘENÁ POD SPODNÍ HRANU PRŮVLAKU

VYTYČOVACÍ BODY

MODULOVÁ SÍŤ OBJEKTU SO 02 (VLASTNÍ OBJEKT)

V A/1	976123.6400	776939.7890
V A/19	976123.6400	776874.2390
V Ov/1	976072.5900	776939.7890
V Ov/19	976072.5900	776874.2390

LEGENDA MATERIÁLŮ

- ŽELEZOBETON – MONOLITICKÁ KONSTRUKCE – PŘESNÁ SPECIFIKACE VIZ. KONSTRUKČNÍ ČÁST PROJEKTU
- ŽELEZOBETON – PREFABRIKOVANÁ KONSTRUKCE – PŘESNÁ SPECIFIKACE VIZ. KONSTRUKČNÍ ČÁST PROJEKTU
- PROSTÝ BETON
- ŽELEZOBETON
- ZDIVO Z TVAROVEK Z LEHČENÉHO BETONU PRO KLASICKÉ ZDĚNÍ: tl. ZDIVA 200mm (VÝROBNÍ ŠÍŘKA TVAROVEK 200MM, PEVNOST 6MPa) tl. ZDIVA 250mm (VÝROBNÍ ŠÍŘKA TVAROVEK 240MM, PEVNOST 2MPa) tl. ZDIVA 300mm (VÝROBNÍ ŠÍŘKA TVAROVEK 300MM, PEVNOST 2MPa) –SKLADEBNÍ VÝŠKA PRVKŮ 250mm –ZDICÍ PRVKY DODÁNY V SÉDLE SMĚRU –ZDĚNO NA ZDICÍ A SPÁROVACÍ MALTU S PEVNOSTÍ 5MPa –ZDĚNÍ PROVÁDĚNO V KVALITĚ ŘÍZENÉHO ZDIVA (POVRCH NENÍ OMÍTÁN) –SPECIFIKACE TEPELNĚ TECHNICKÝCH PARAMETRŮ VIZ. TECHNICKÁ ZPRÁVA
- ZDIVO Z TVAROVEK Z LEHČENÉHO BETONU PRO KLASICKÉ ZDĚNÍ: tl. ZDIVA 100mm (VÝROBNÍ ŠÍŘKA TVAROVEK 70MM, PEVNOST 4MPa) tl. ZDIVA 125mm (VÝROBNÍ ŠÍŘKA TVAROVEK 115MM, PEVNOST 2MPa) tl. ZDIVA 175mm (VÝROBNÍ ŠÍŘKA TVAROVEK 175MM, PEVNOST 4MPa) –SKLADEBNÍ VÝŠKA PRVKŮ 250mm –ZDICÍ PRVKY DODÁNY V SÉDLE SMĚRU –ZDĚNO NA ZDICÍ A SPÁROVACÍ MALTU S PEVNOSTÍ 5MPa –ZDĚNÍ PROVÁDĚNO V KVALITĚ ŘÍZENÉHO ZDIVA (POVRCH NENÍ OMÍTÁN) –SPECIFIKACE TEPELNĚ TECHNICKÝCH PARAMETRŮ VIZ. TECHNICKÁ ZPRÁVA
- SYSTÉMOVÁ SÁDROKARTONOVÁ PŘÍČKA/PŘEDSTĚNA (NAPŘ. RIGIPS) –NOSNÁ KCE Z POZINKOVANÝCH PROFILŮ –PŘESNÁ SPECIFIKACE VIZ. TAB–04

POZNÁMKA KE ZDIVU Z LEHČENÉHO BETONU:
–ZDIVO PROVÁDĚNO DLE TECHNOLOGICKÉHO PŘEDPISU DODAVATELE ZDIVA (ZAŁOŽENÍ, VAZBA ZDIVA, KOTVENÍ, VYZTUŽOVÁNÍ, DILATACE, ...) –DILATAČNÍ SPÁRY PROVÁDĚNY JAKO SMYKVÉ (V MÍSTĚ DILATACE POUŽÍT VE SPÁŘE T.P. TMEL) –NADPRAŽÍ OTVORŮ TVOŘENO SYSTÉMOVÝM PŘEKLADY –ZTUŽUJÍCÍ VĚNCE BETONOVANÝ DO SYSTÉMOVÝCH U–THAROVEK –ZKRACOVÁNÍ PRVKŮ, DĚLENÍ APOD. PROVÁDĚT STRIGNÍM REZÁNÍM

NEDÍLNOU SOUČÁSTÍ TOHOTO VÝKRESU JSOU VÝKRESY SOUVISEJÍCÍ, TABULKY A TECHNICKÉ ZPRÁVY A TO VČETNĚ PROJEKTŮ JEDNOTLIVÝCH PROFESÍ

±0,000 = 245,500 m BpV

projekt / project: **Krytá ledová plocha Na Stínadlech, Teplice**

investor / client	Statutární město Teplice nám. Svobody 2 415 95 Teplice
hlavní projektant / consultant	SIAL architekti a inženýři spol. s r.o., Liberec U Besedy 8/414, CZ 46001 Liberec tel.: 485 104 880, fax: 485 104 490 sial@sial.cz
část projektu / project part	D.1 Dokumentace stavebního nebo inženýrského objektu
část / part	D.1.1 Architektonicko stavební řešení
stavební objekt / item	SO - 02 vlastní objekt
název výkresu / drawing title	Půdorys 1.PP
vedoucí projektu / project director	Ing. Z. Dřevěný
vypracoval / drawing by	ing. P. Dolenský
stupeň projektu / project stage	dokumentace skutečného provedení stavby
měřítko / scale	1:100
kótováno v / unit of meas.	
číslo projektu / project no.	0694
číslo výkresu / drawing no.	A-01
datum / date	01/2019
číslo revize / revision no.	
paré / drawing set no.	